


茂原市西町第二土地区画整理事業 画地出来形確認測量図 縮尺 1 : 5 0 0

平成十七年十一月作成

世界測地系

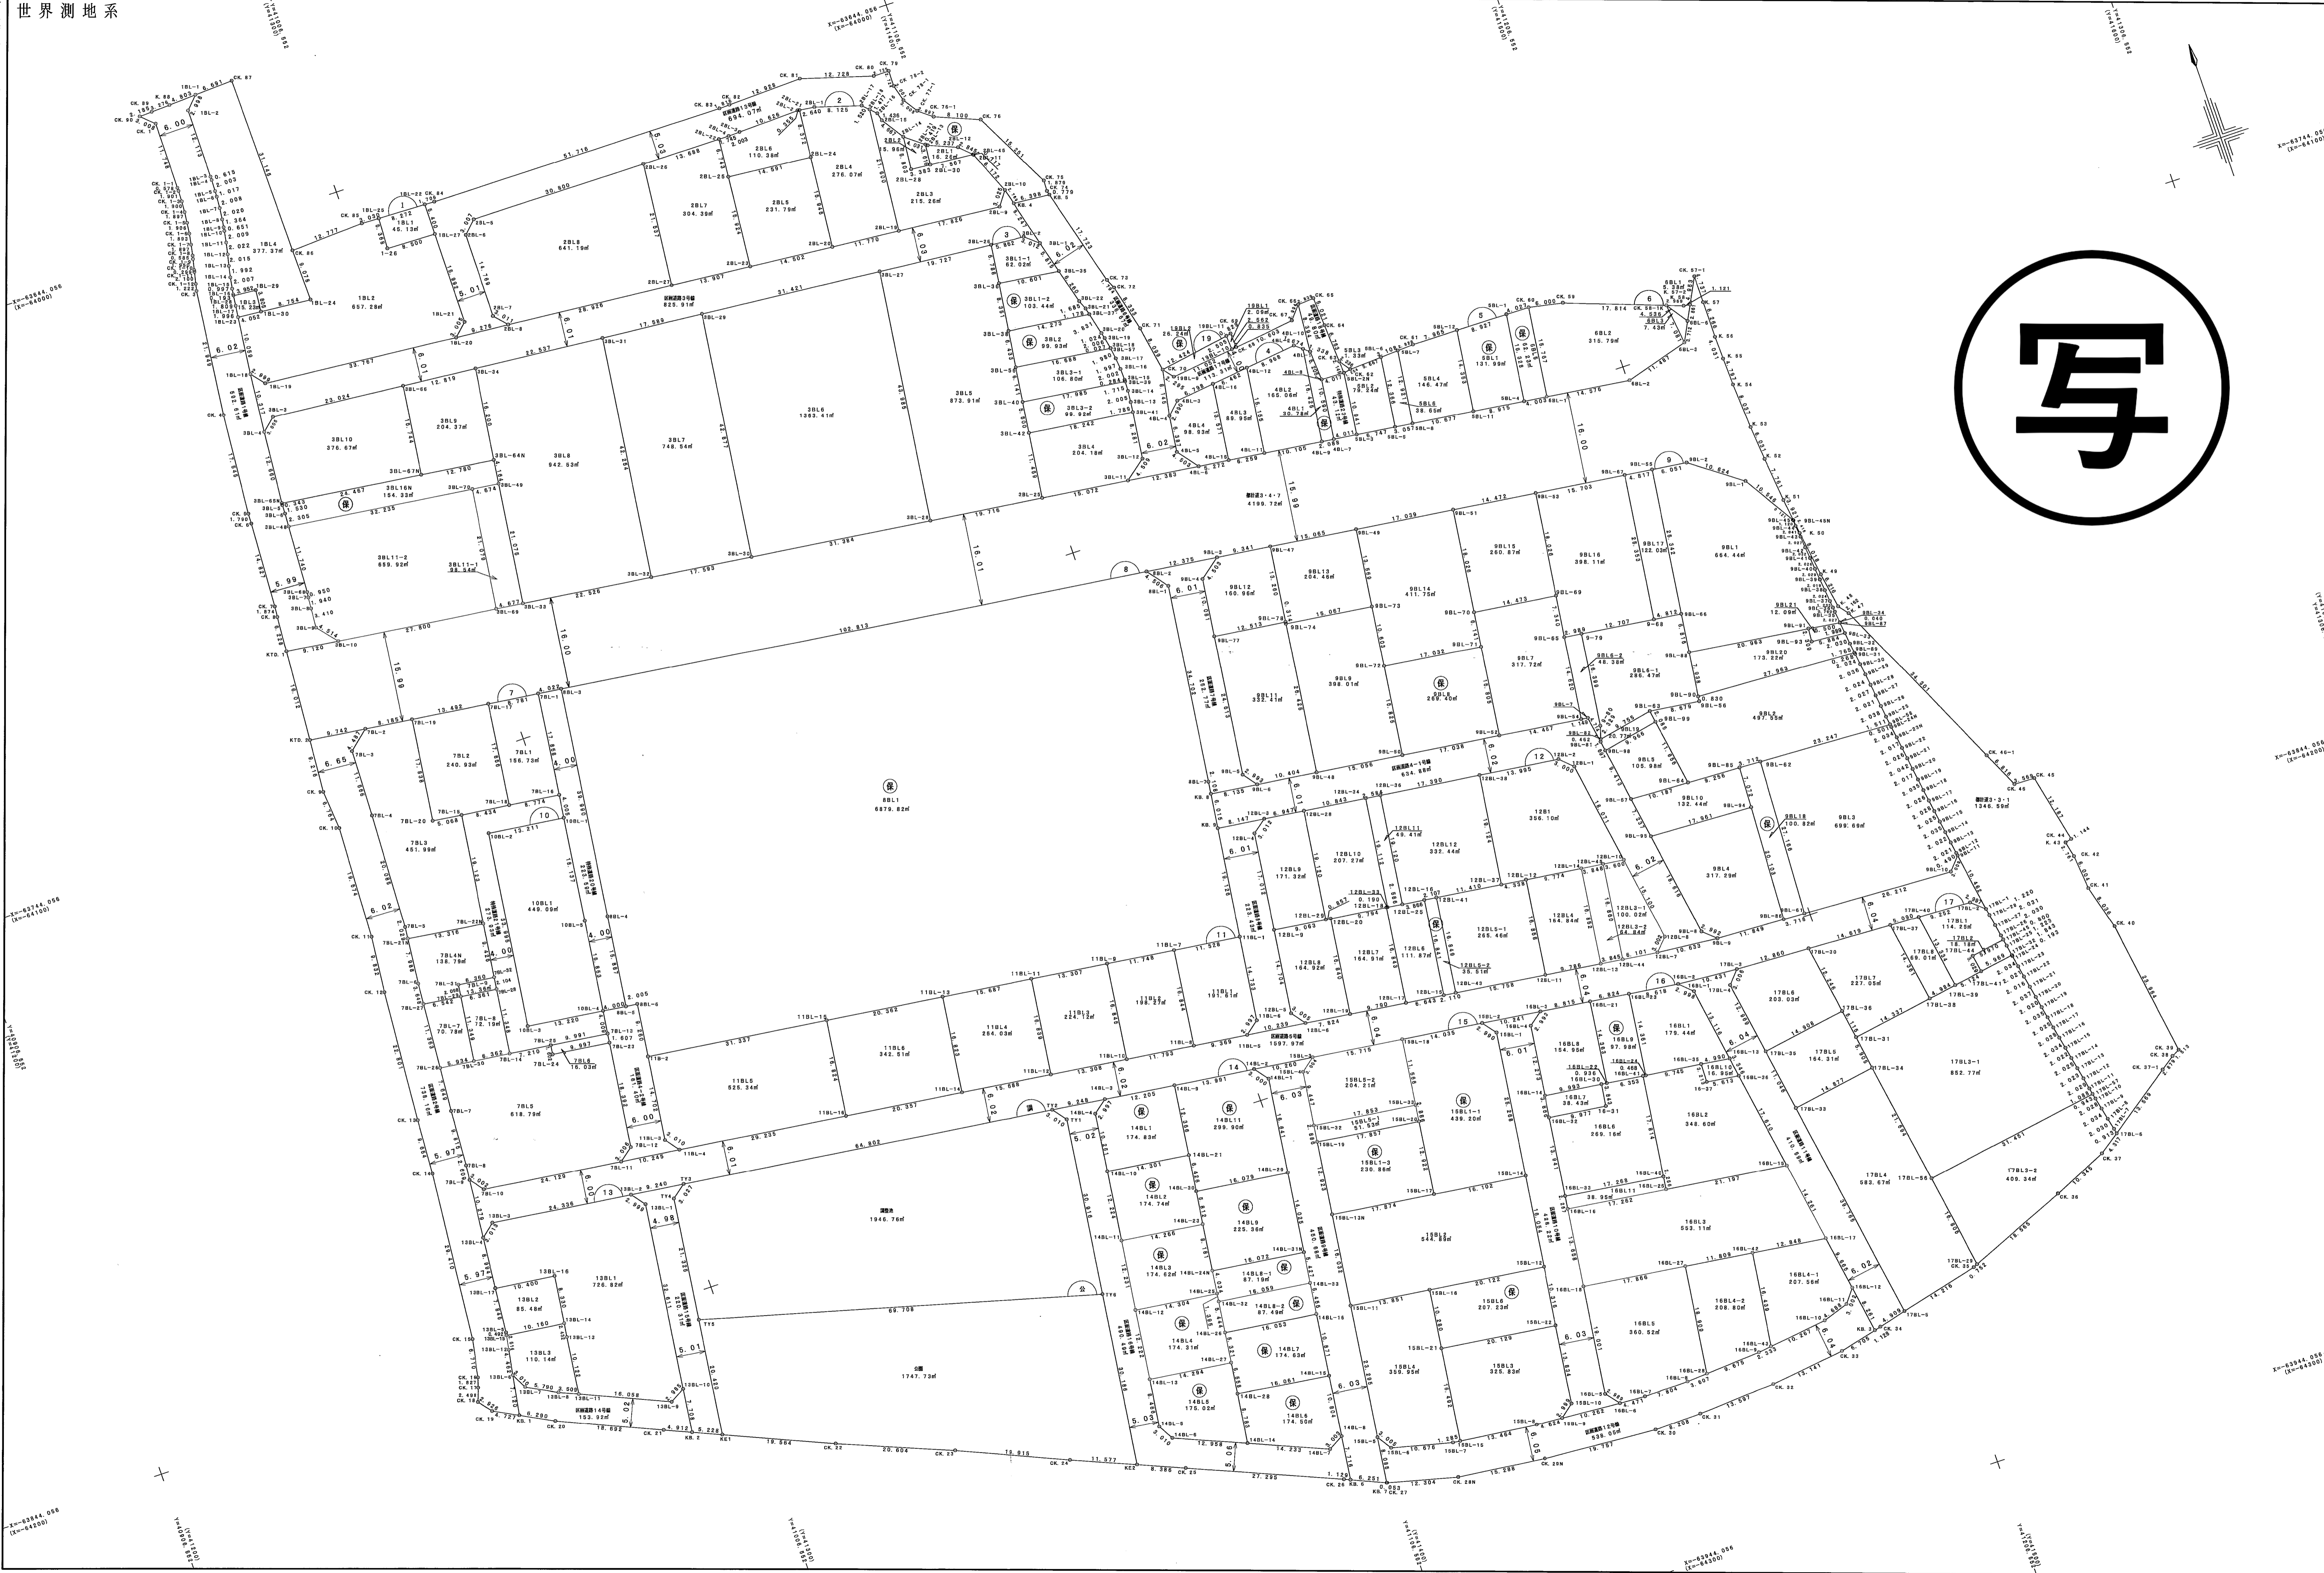

写

株式会社ちとち調製

茂原市西町第二土地区画整理組合