
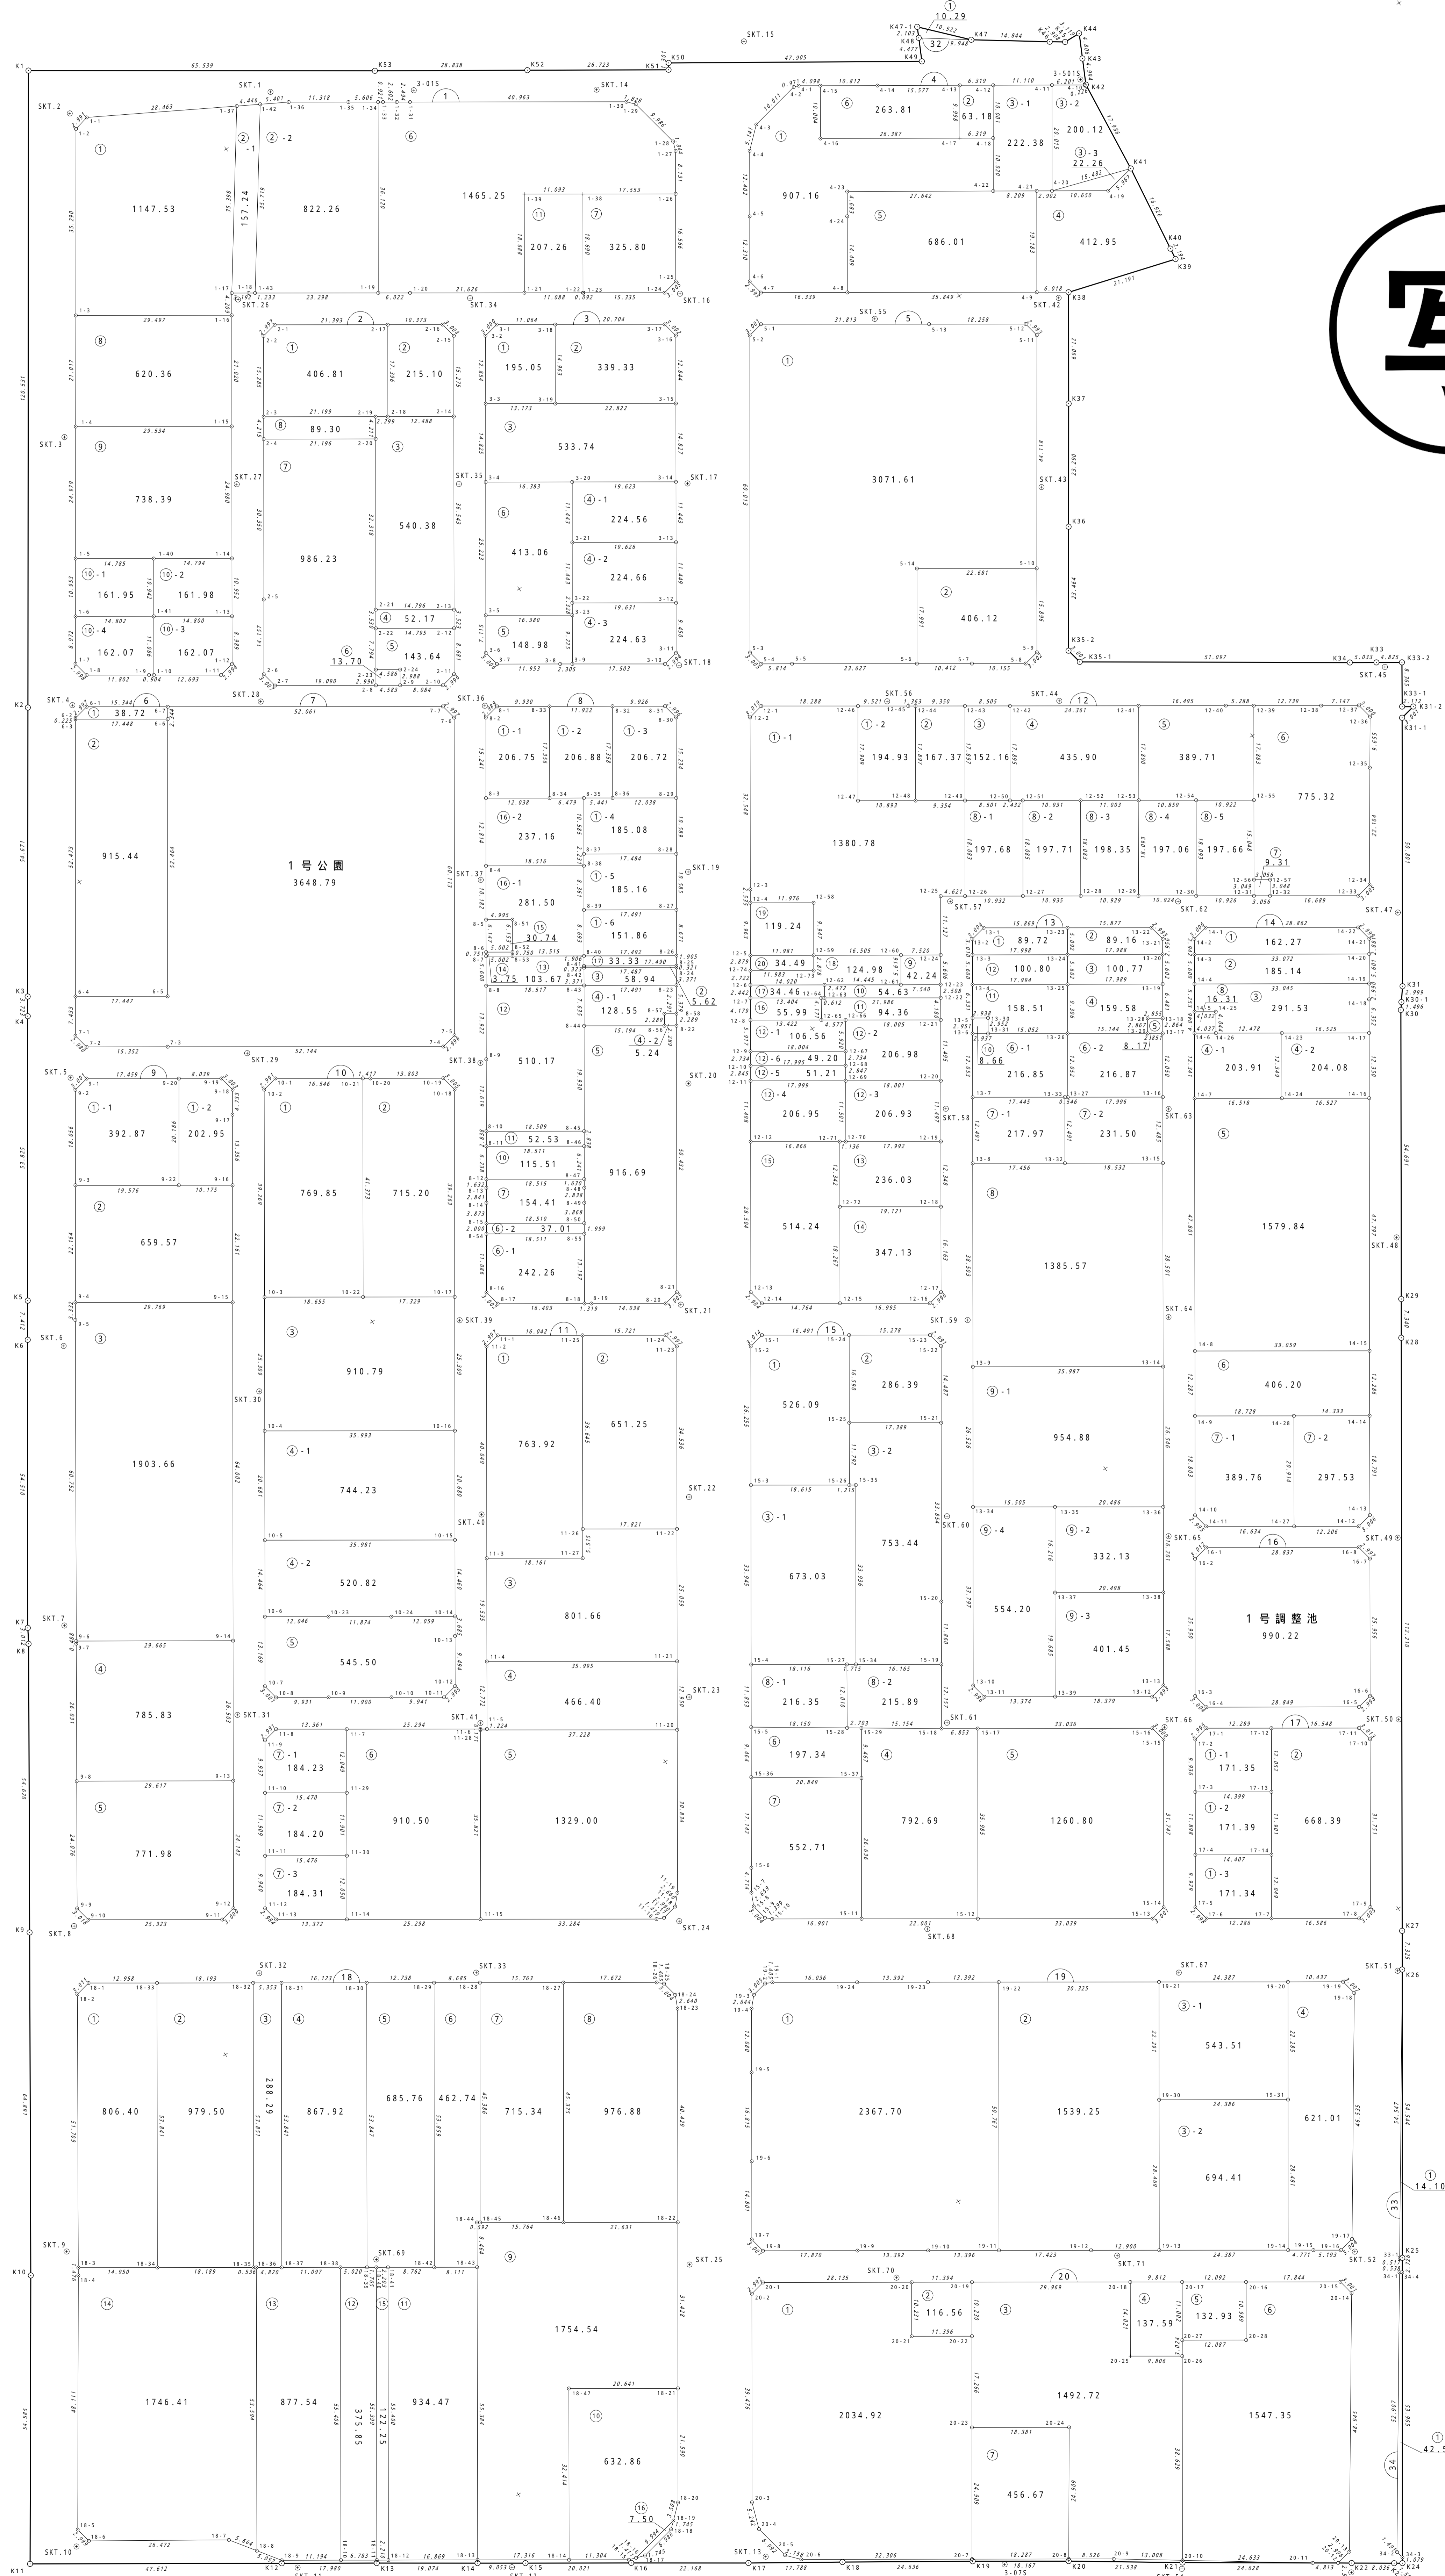


茂原市高師小林土地区画整理事業

画地出来形確認測量図（1工区） 縮尺 1:500

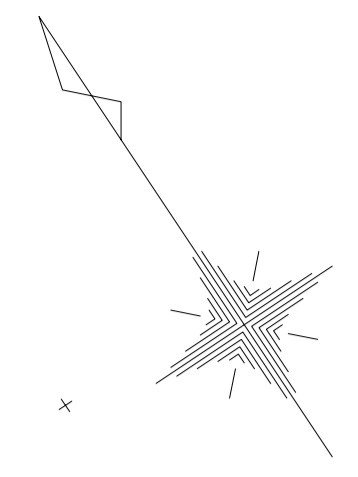

...計算点