



# 茂原市高師小林土地区画整理事業

## 画地出来形確認測量図(2工区) 縮尺 1:500

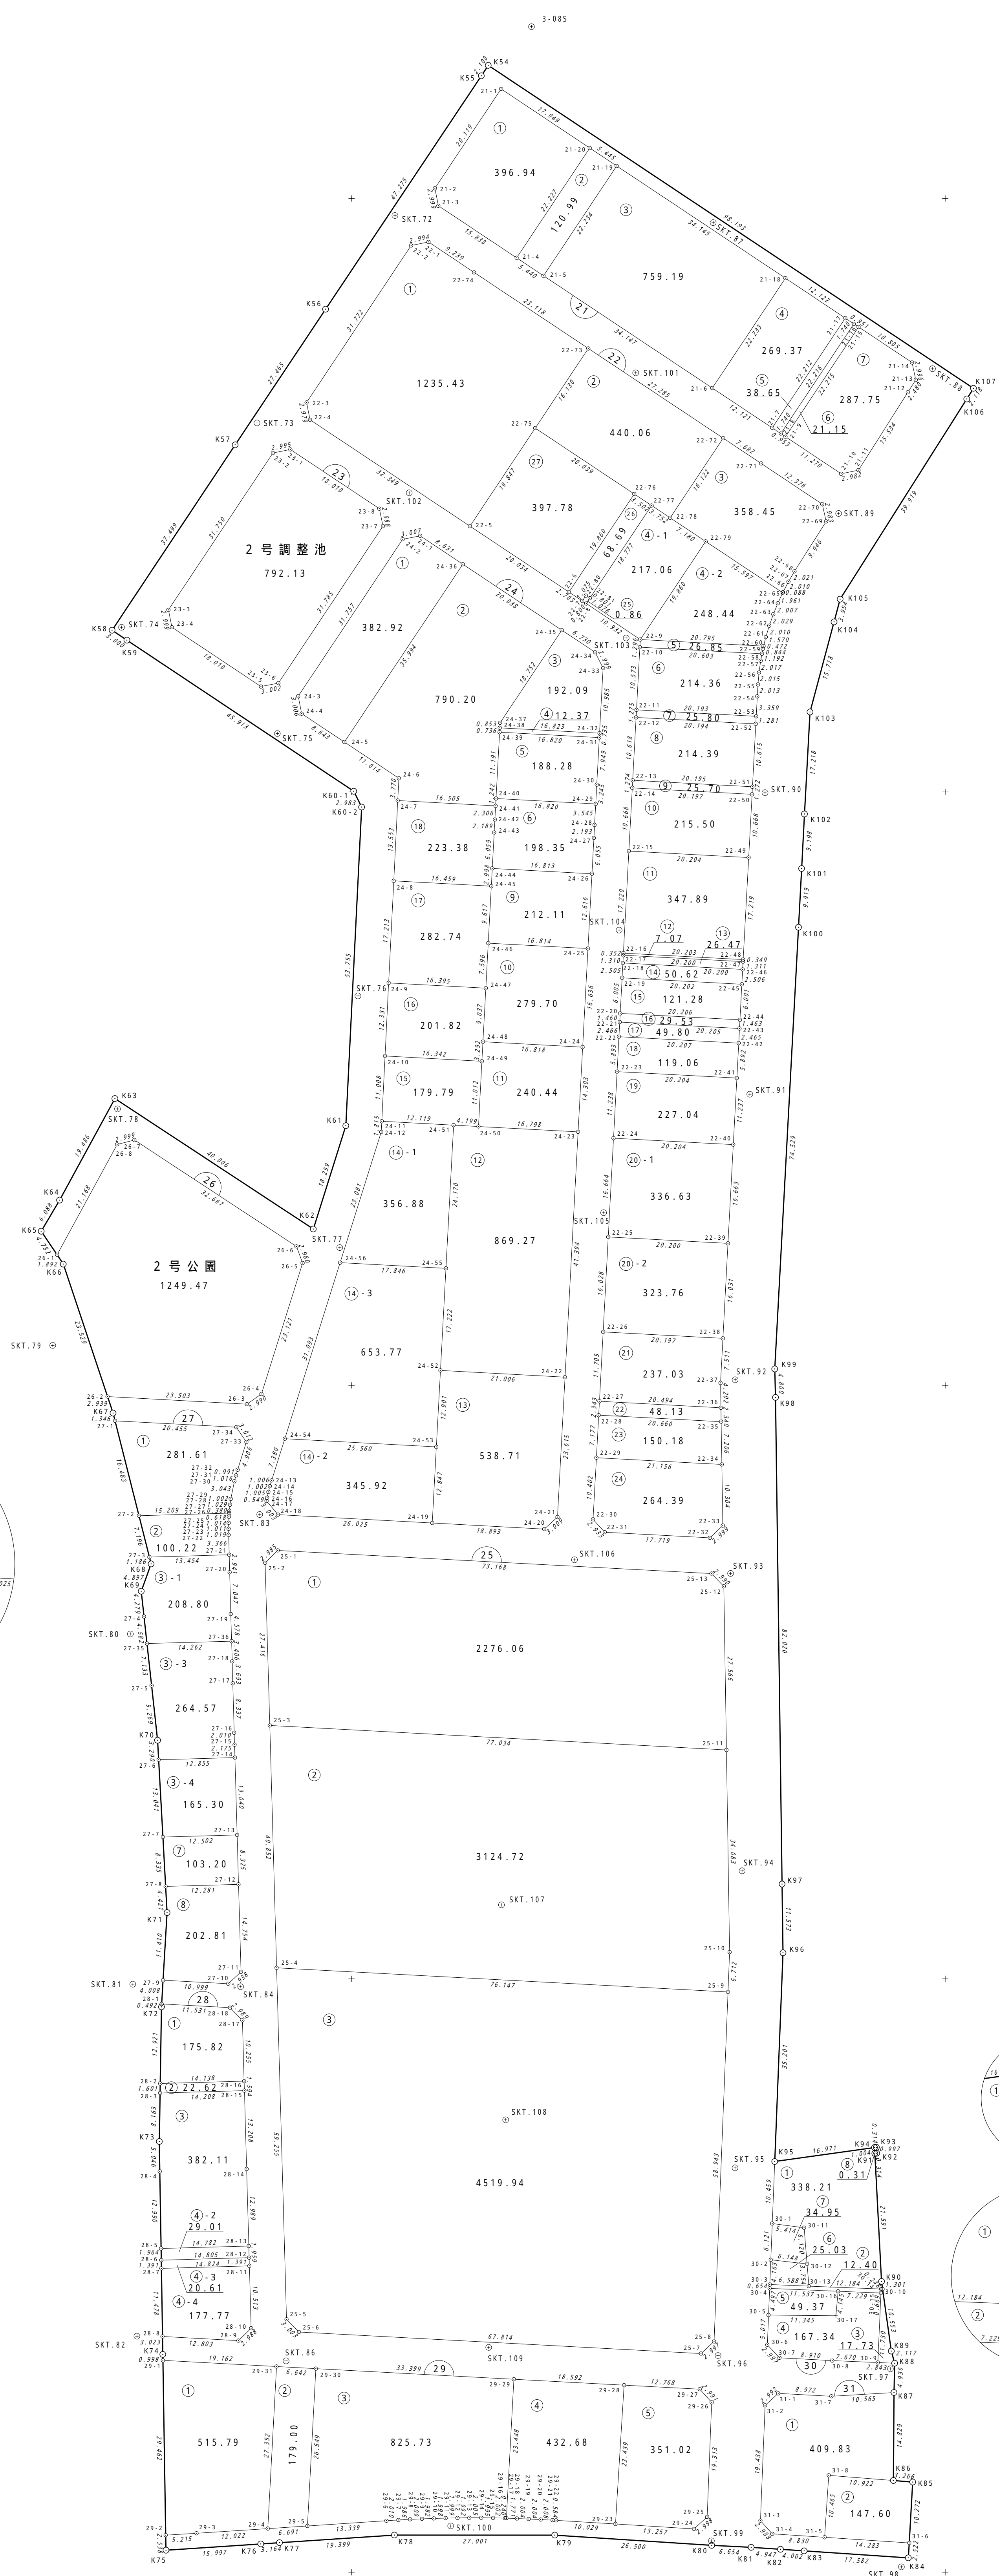

# 写

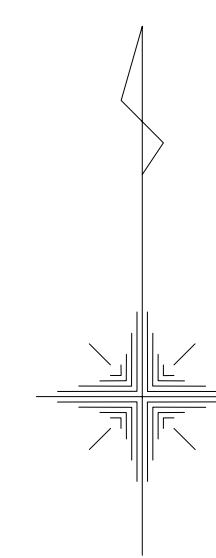